

COMMUNE DE CAULNES


Aménagement foncier

Section YE

PROJET

Cpte 2520 - THOMAS Alfred

Echelle : 1/2000

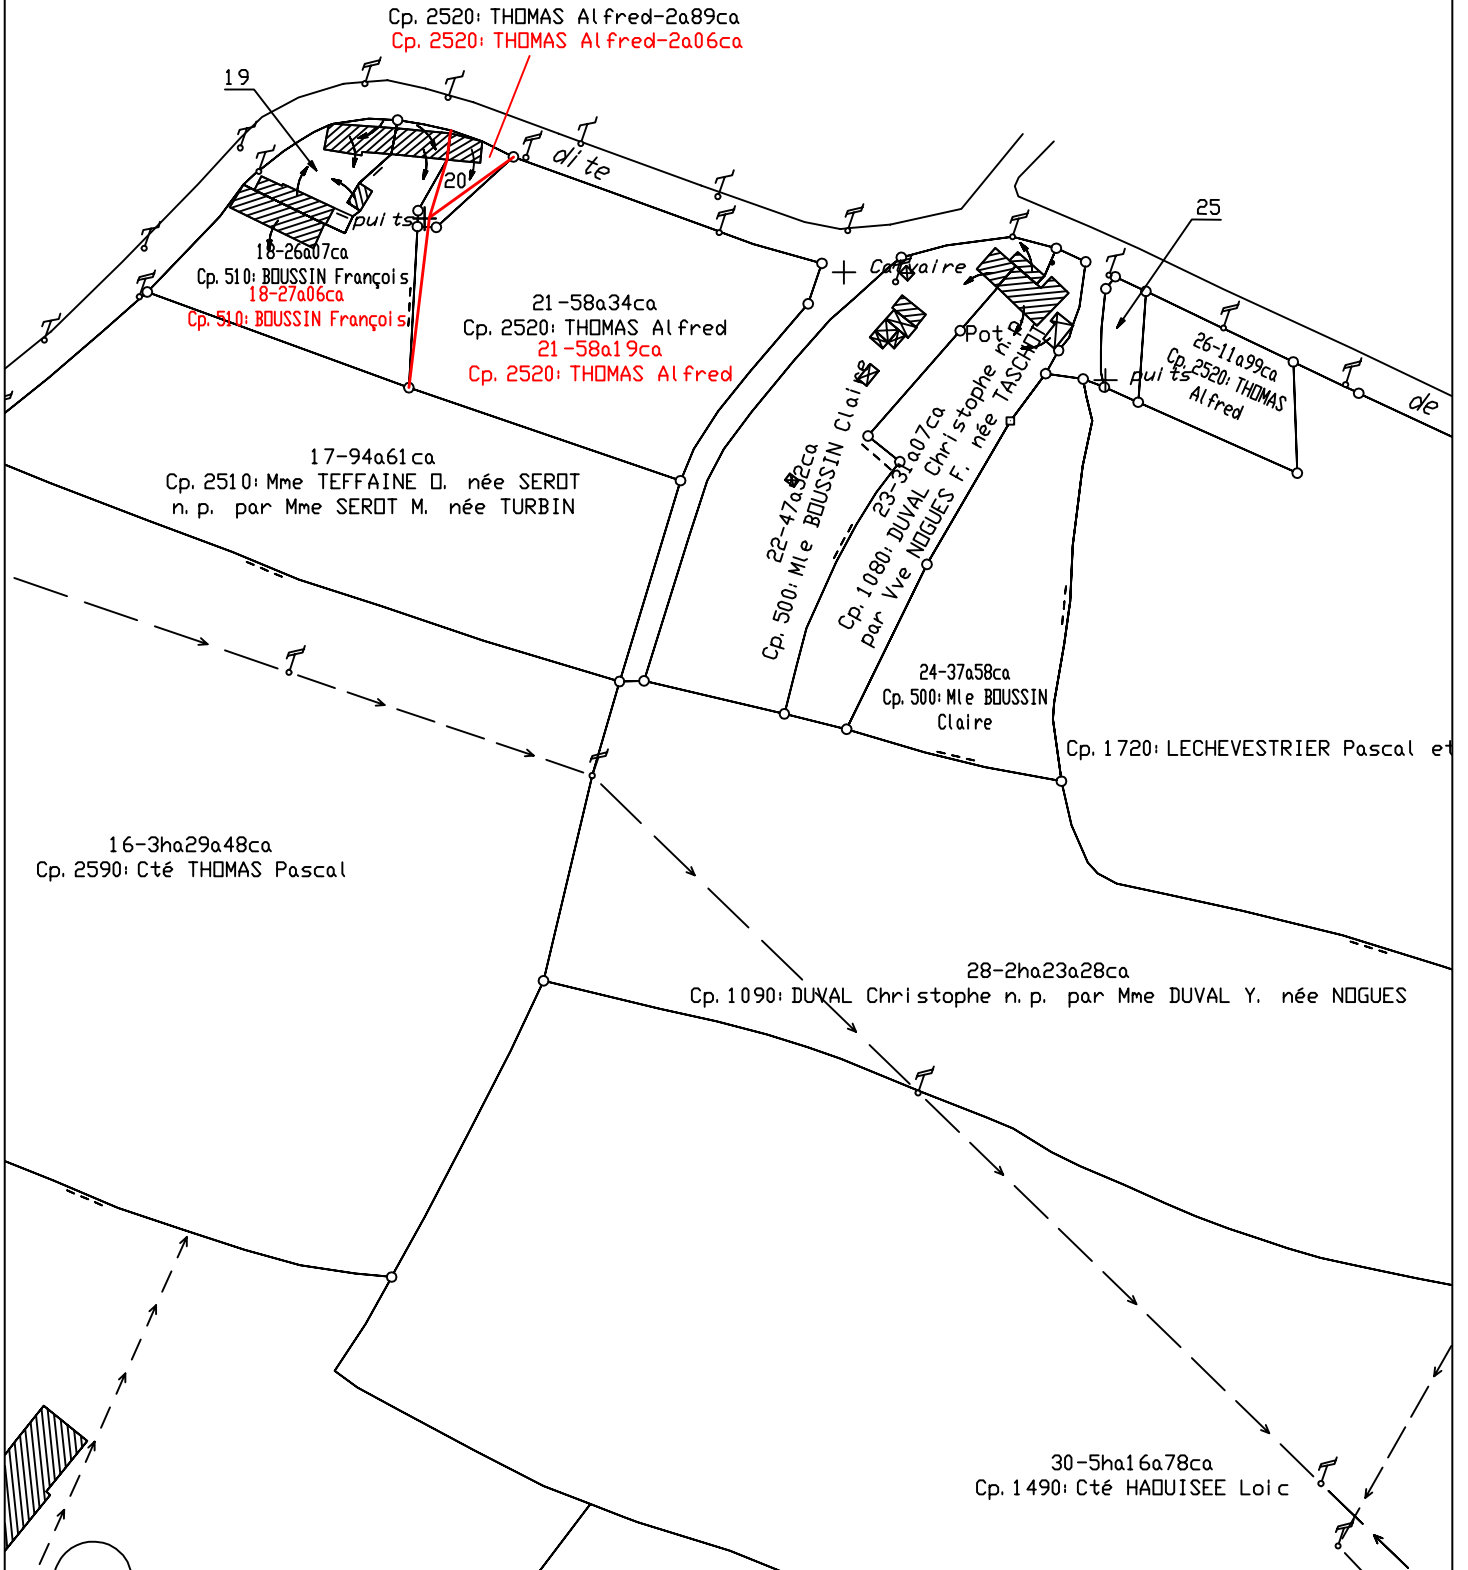

En rouge: Limites définies sur le terrain lors du dernier rendez-vous