AMENAGEMENT FONCIER AGRICOLE ET FORESTIER
Titre 2ème du Livre 1er du Code Rural et de la Pêche Maritime

CAULNES (Côtes-d'Armor)

Numéros 1 à 73

Section YH

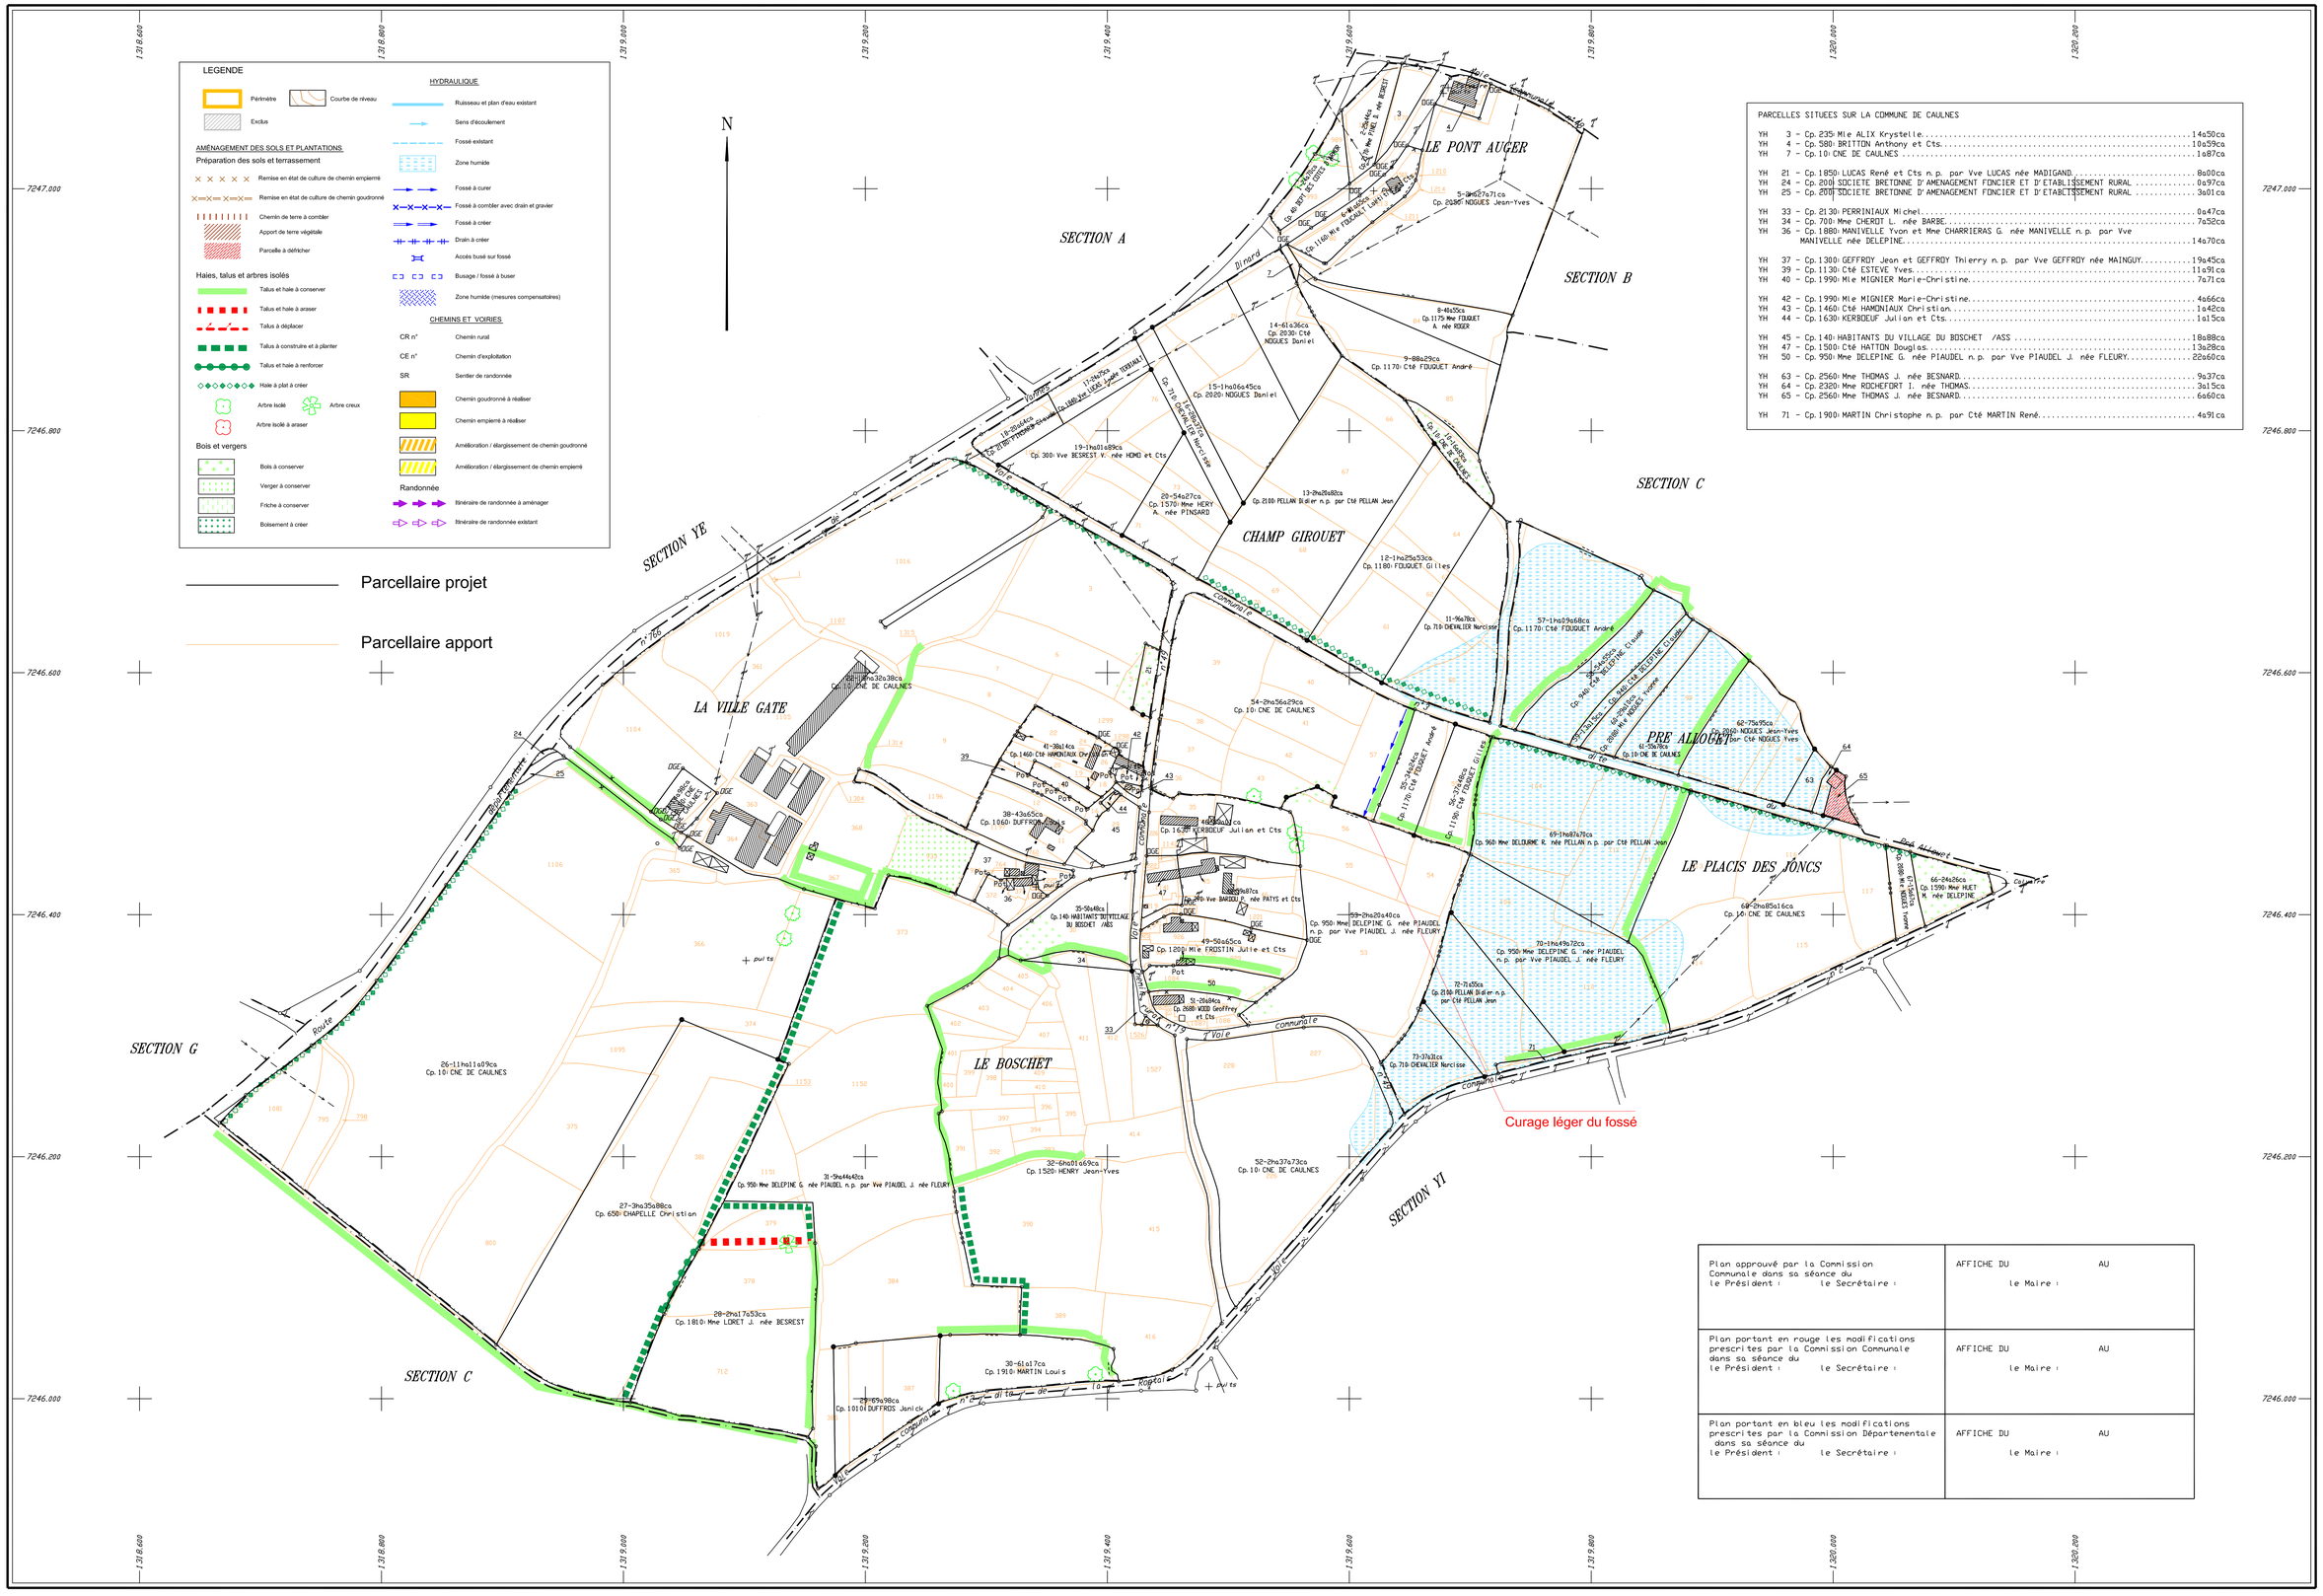

PARCELLES SITUEES SUR LA COMMUNE DE CAULNES

YH 3 - Cp. 235- Mle ALIX Krystelle..... 14a50ca
YH 4 - Cp. 580- BRITTON Anthony et Cts..... 10a59ca
YH 7 - Cp. 10- CNE DE CAULNES..... 1a87ca

YH 21 - Cp. 1850- LUCAS René et Cts n.p. par Vve LUCAS née MADIGAND..... 8a00ca
YH 24 - Cp. 200- SOCIETE BRETONNE D'AMENAGEMENT FONCIER ET D'ETABLISSEMENT RURAL..... 0a97ca
YH 25 - Cp. 200- SOCIETE BRETONNE D'AMENAGEMENT FONCIER ET D'ETABLISSEMENT RURAL..... 3a01ca

YH 33 - Cp. 2130- PERRINIAUX Michel..... 0a47ca
YH 34 - Cp. 700- Mme CHERDIT L. née BARBE..... 7a52ca
YH 36 - Cp. 1880- MANIVELLE Yvon et Mme CHARRIERAS G. née MANIVELLE n.p. par Vve MANIVELLE née DELEPINE..... 14a70ca

YH 37 - Cp. 1300- GEFFROY Jean et GEFFROY Thierry n.p. par Vve GEFFROY née MAINGUY..... 19a45ca
YH 39 - Cp. 1130- Cté ESTEVE Yves..... 11a91ca
YH 40 - Cp. 1990- Mle MIGNIER Marie-Christine..... 7a71ca

YH 42 - Cp. 1990- Mle MIGNIER Marie-Christine..... 4a66ca
YH 43 - Cp. 1460- Cté HAMONIAUX Christian..... 1a42ca
YH 44 - Cp. 1630- KERBOEUF Julian et Cts..... 1a15ca

YH 45 - Cp. 140- HABITANTS DU VILLAGE DU BOSCHET /ASS..... 18a88ca
YH 47 - Cp. 1500- Cté HATTON Douglas..... 13a28ca
YH 50 - Cp. 950- Mme DELEPINE G. née PIAUDEL n.p. par Vve PIAUDEL J. née FLEURY..... 22a60ca

YH 63 - Cp. 2560- Mme THOMAS J. née BESNARD..... 9a37ca
YH 64 - Cp. 2320- Mme ROCHEFORT I. née THOMAS..... 3a15ca
YH 65 - Cp. 2560- Mme THOMAS J. née BESNARD..... 6a60ca

YH 71 - Cp. 1900- MARTIN Christophe n.p. par Cté MARTIN René..... 4a91ca

Plan approuvé par la Commission Communale dans sa séance du le Président : le Secrétaire :	AFFICHE DU AU le Maire :
Plan portant en rouge les modifications prescrites par la Commission Communale dans sa séance du le Président : le Secrétaire :	AFFICHE DU AU le Maire :
Plan portant en bleu les modifications prescrites par la Commission Départementale dans sa séance du le Président : le Secrétaire :	AFFICHE DU AU le Maire :

Plan établi en 2016
par QUARTA
géomètre-expert agréé

Echelle 1/2000

CAULNES Section YH